

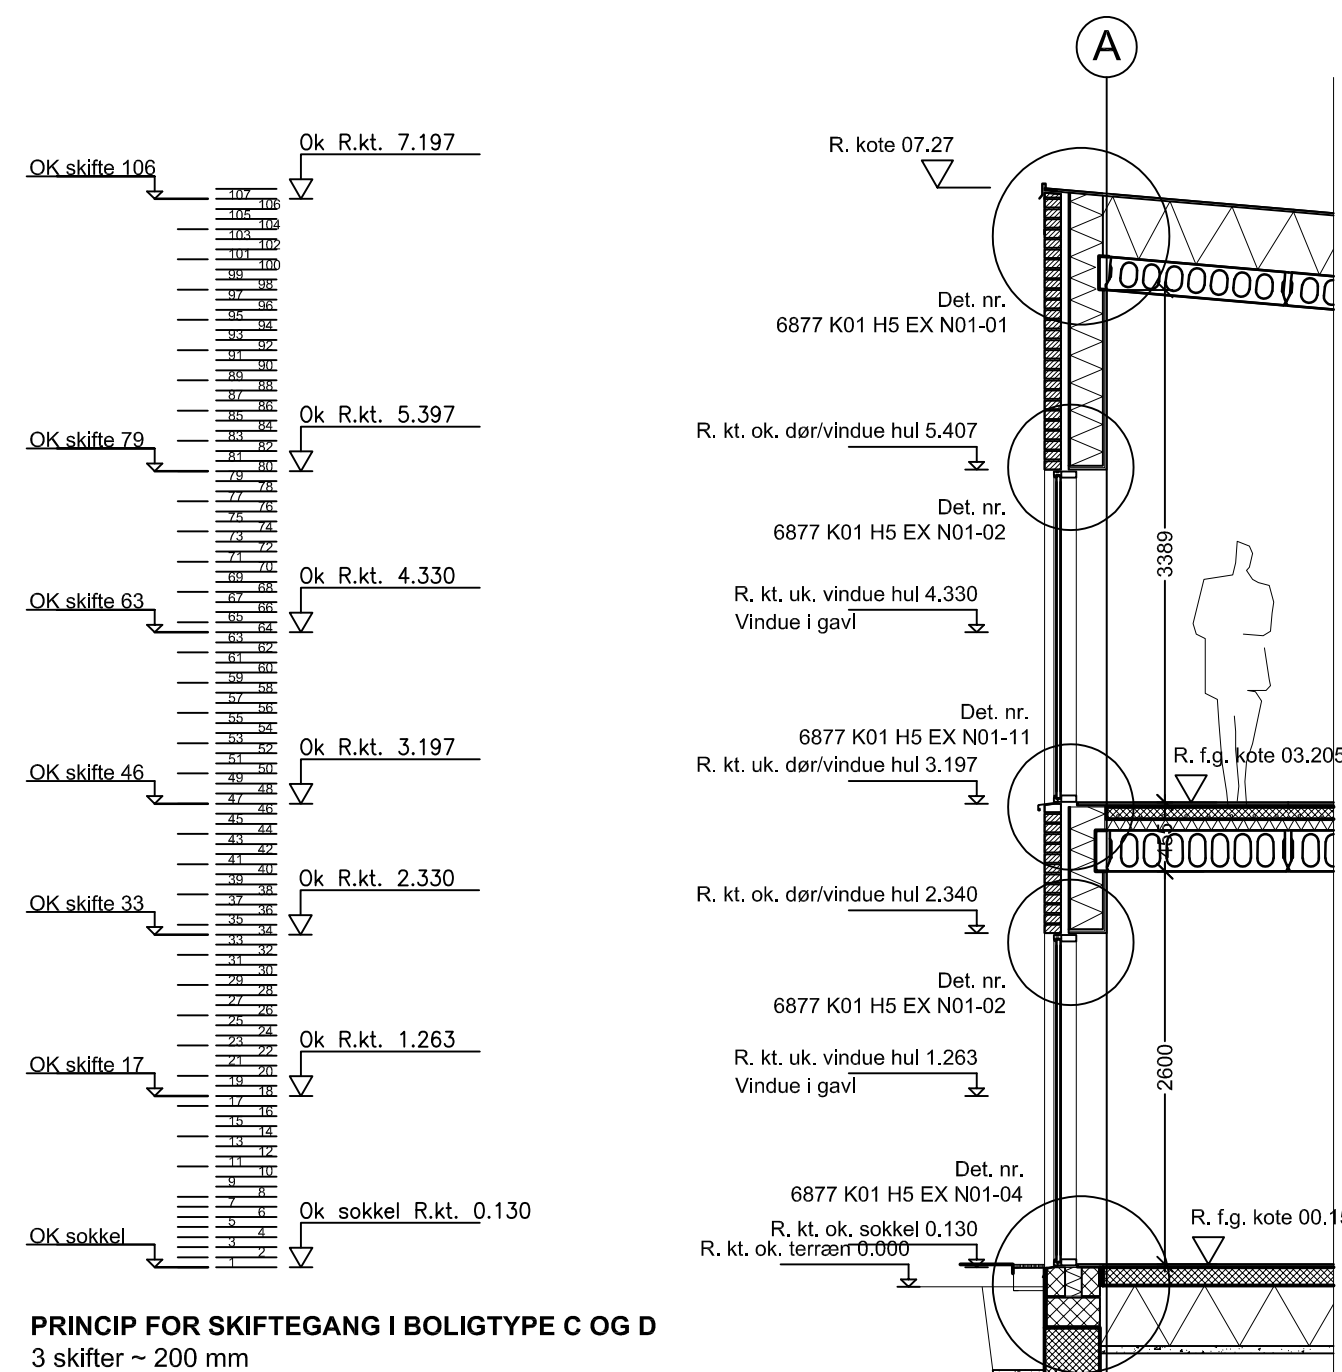


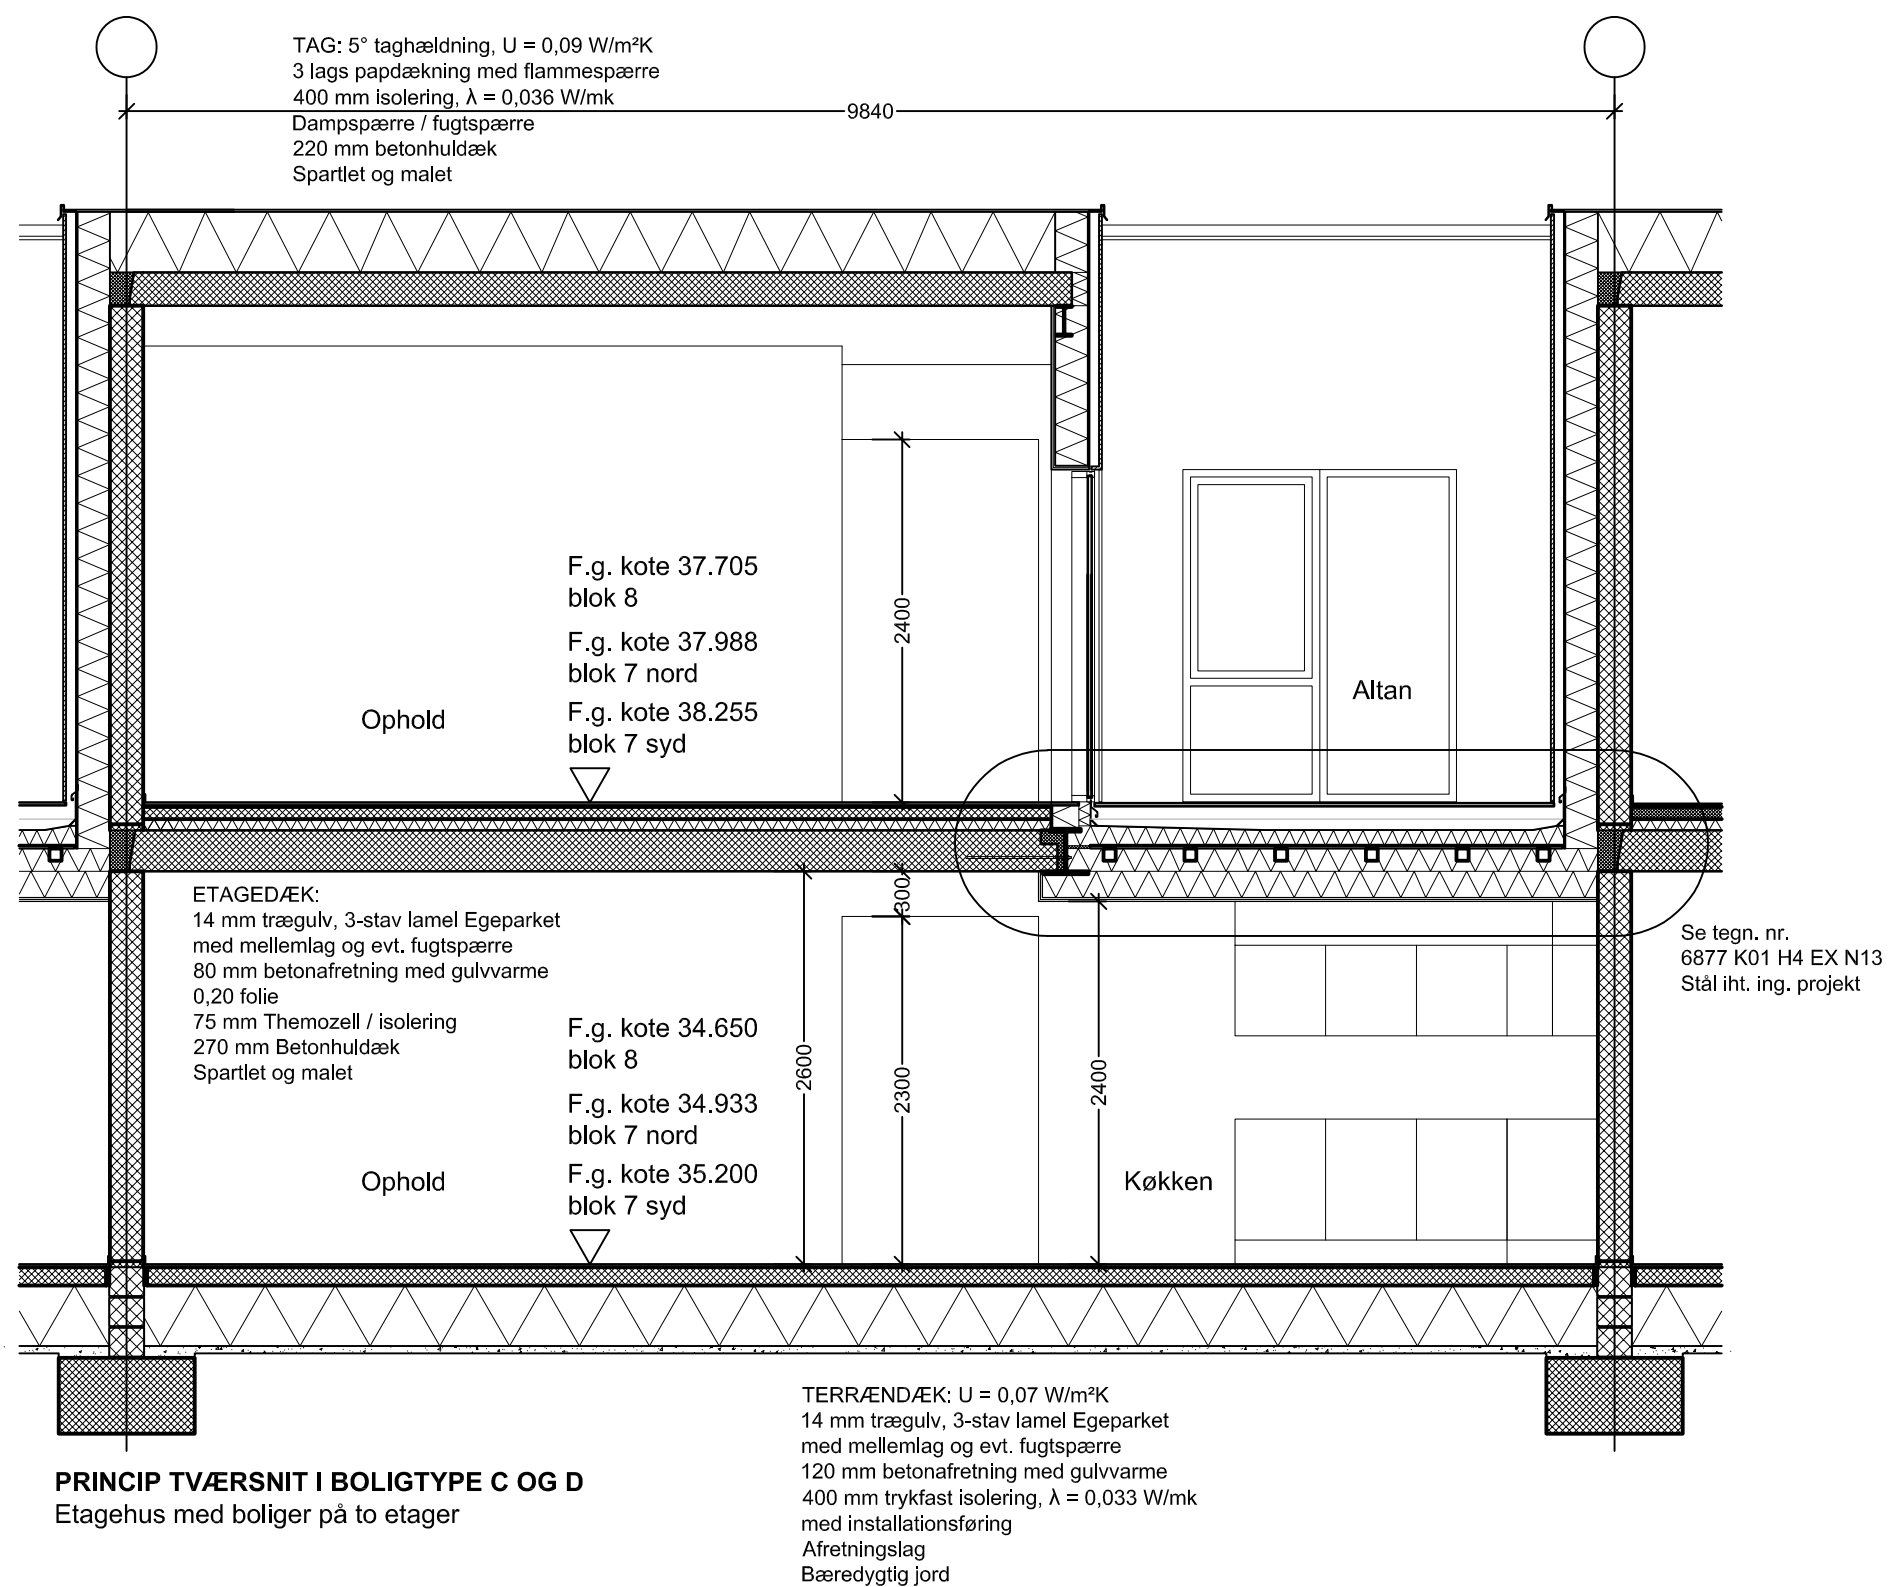

DELSNIT I VESTFACADE BOLIGTYPE C-D
Etagehus med boliger på to etager

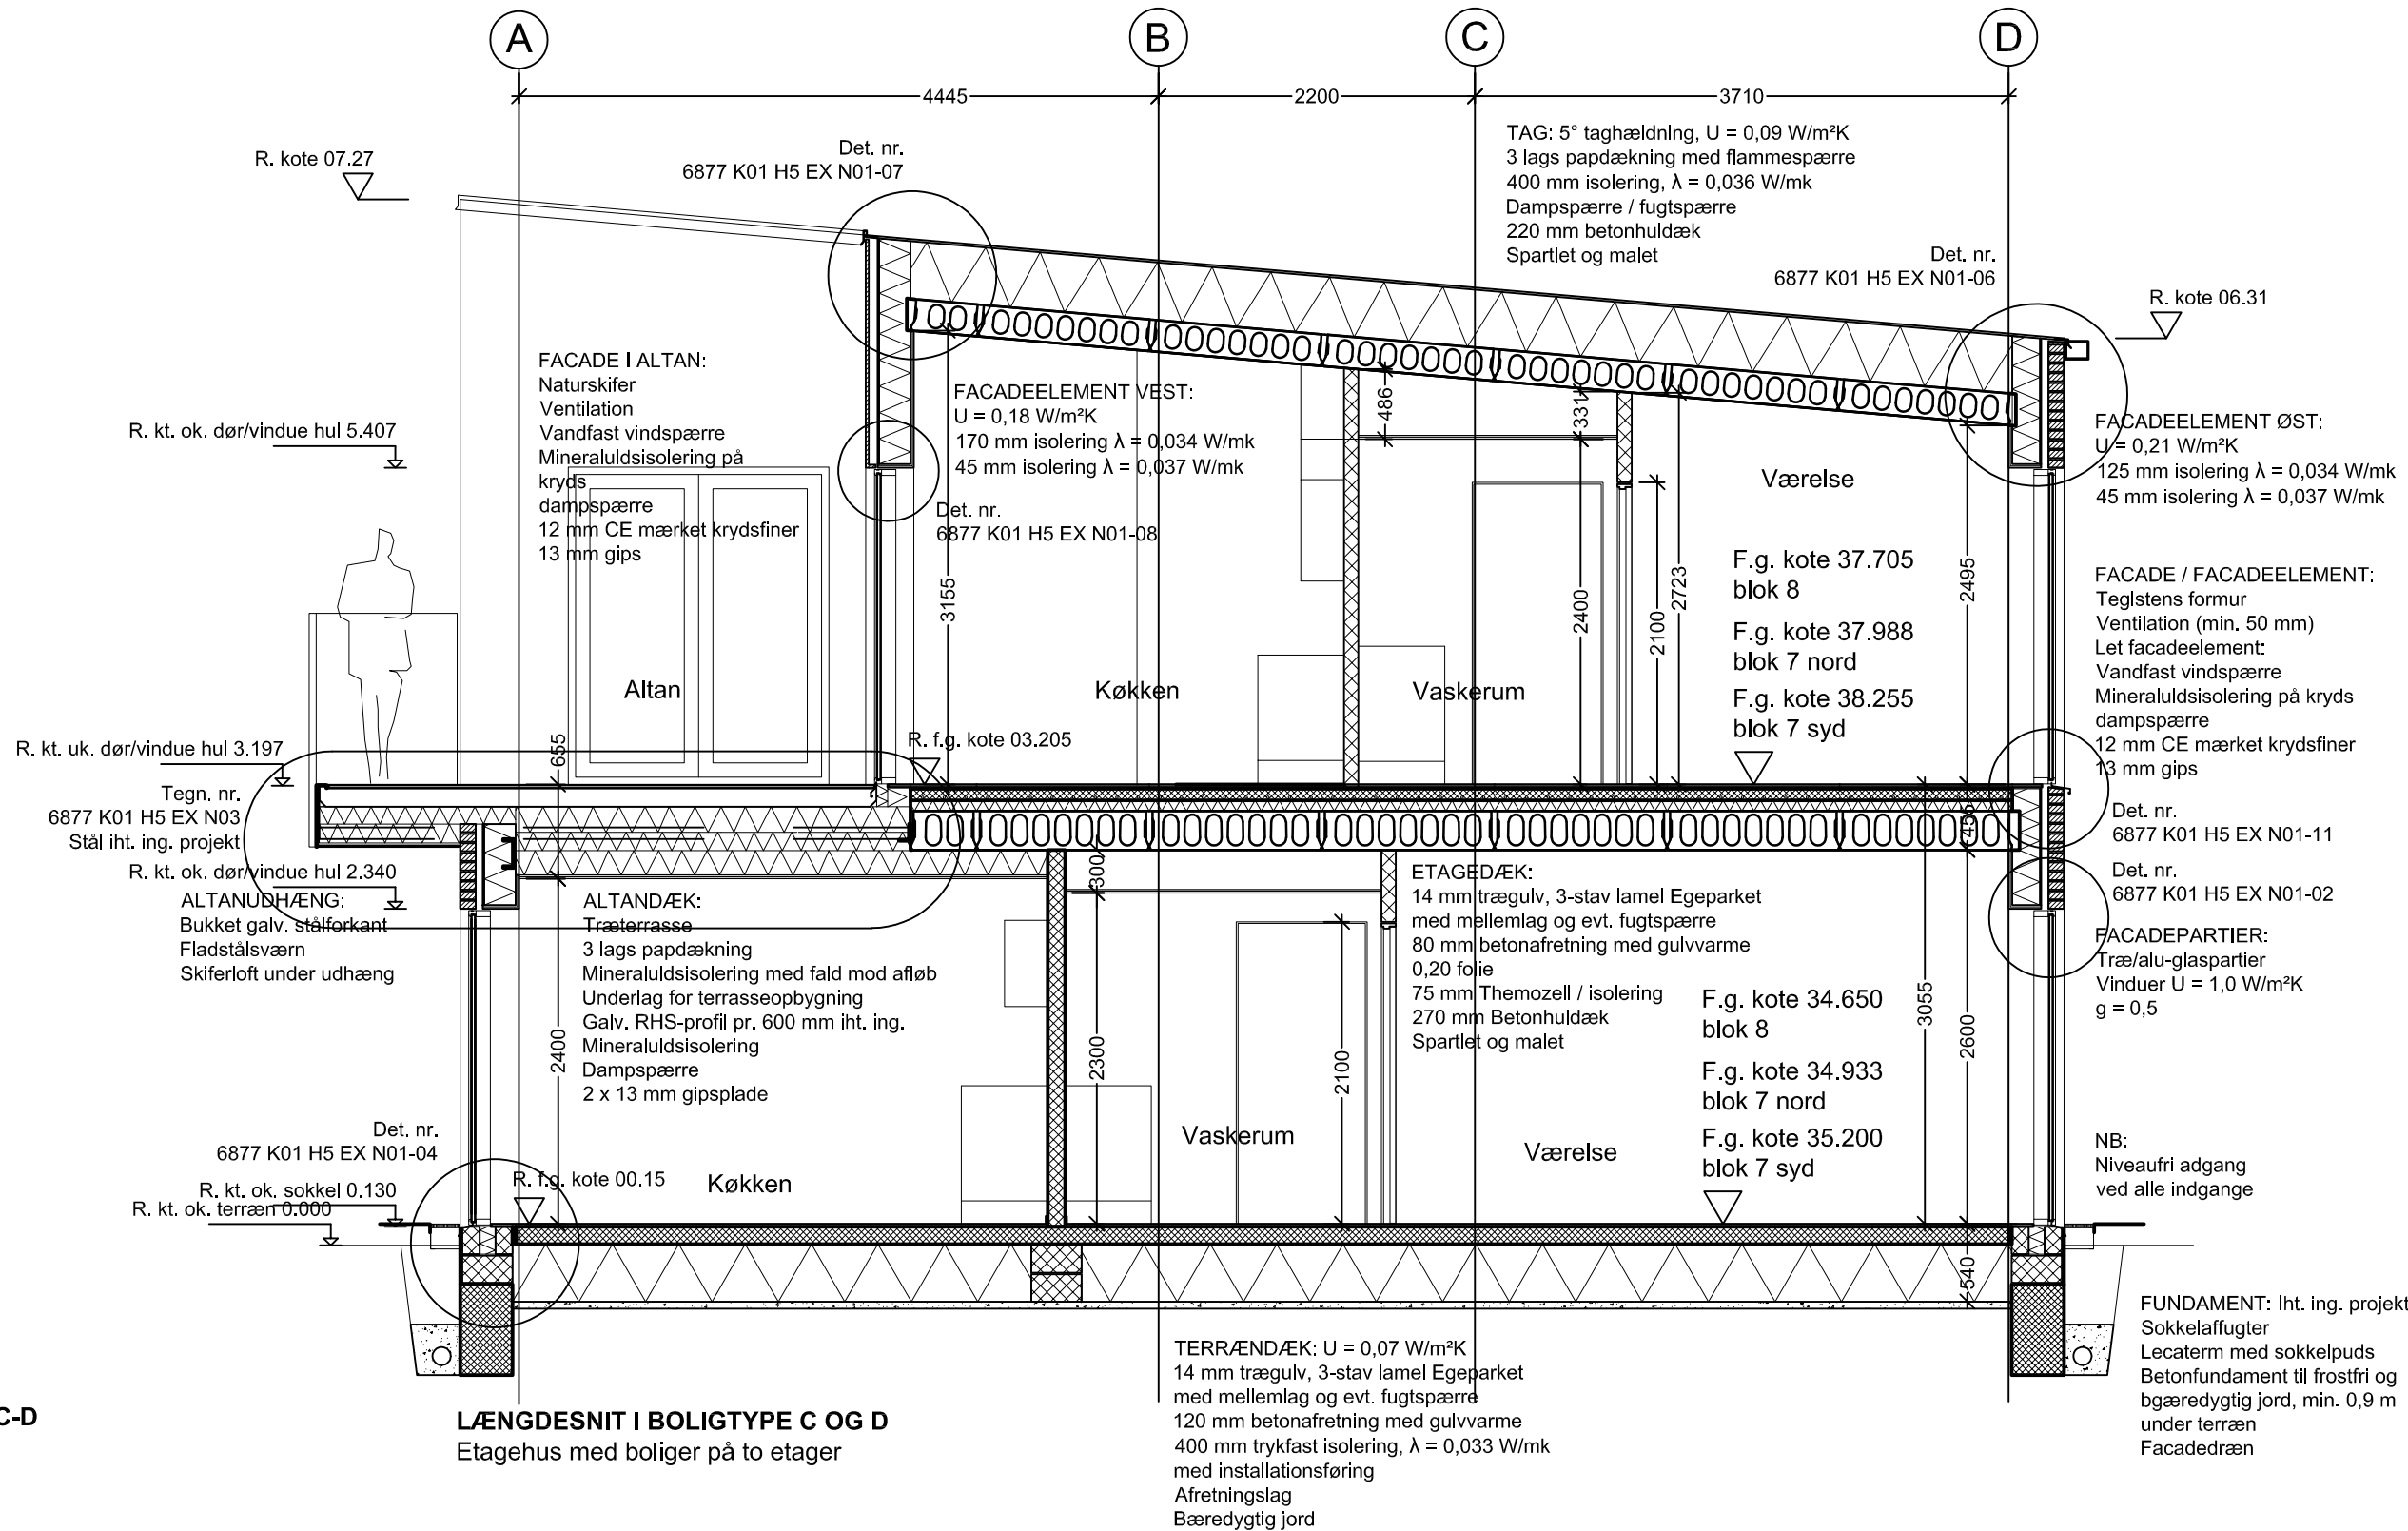

Revision	Dato	Beskrivelse	Tegnet	Kontrolleret	Godkendt
KLAUSDALSHAVE, Boligbebyggelse i Hjortespring					
Matr. nr.: Hjortespring 4b, Gl. Klausdalsbrovej 460, 2730 Herlev					
LÆNGDE- OG TVÆRSNIT					
BOLIGTYPE C OG D					
...					
SOM UDFØRT					
Sags nr.: 136877					
Stade: -					
Udarbejdet af HS					
Godkendt af LBJ					
Kontrolleret af LS					
Mål 1:50					
Dato 12-09-2018					
Modelfil ...					

6877 K01 H3 EX N02