



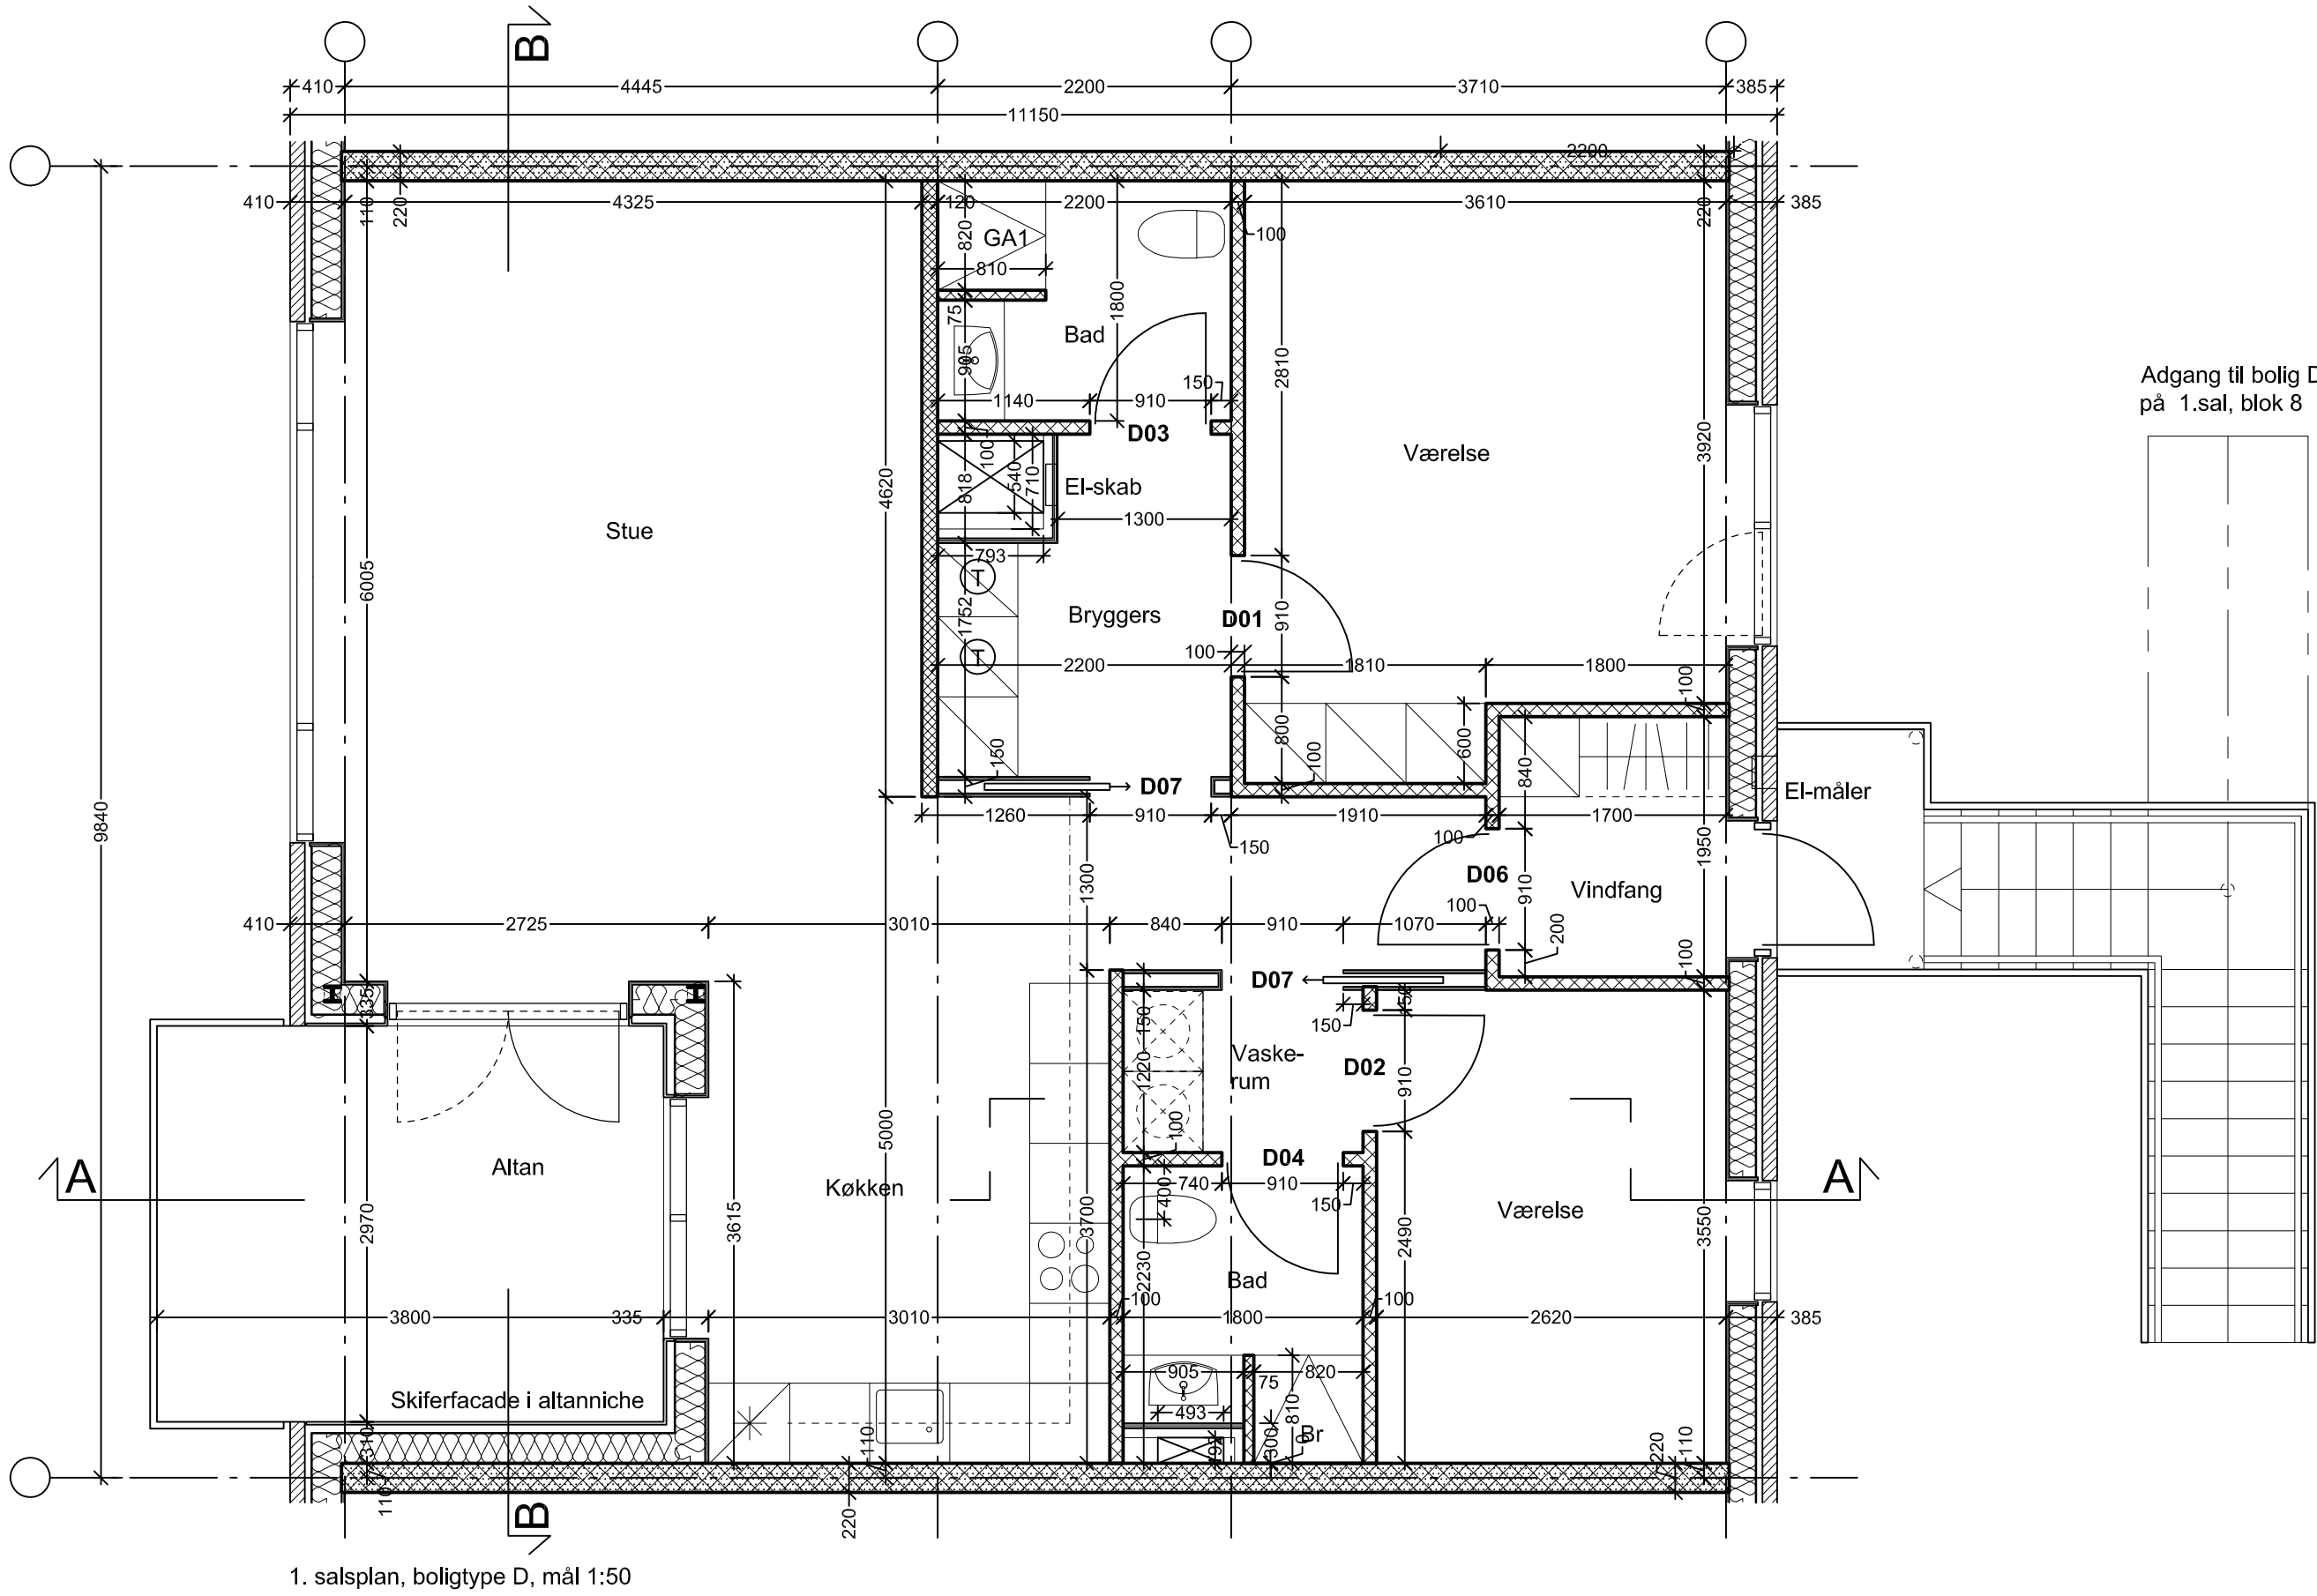

1. salsplan, boligtype D, mål 1:50


- SIGNATURFORKLARING**
- VÆGGE:**
- Teglstensmur, lys gul/grå, som Cassis, blødstregne fra Egernsund, iht. beskrivelse
 - Let facadeelement
 - Bærende betonvæg iht. ing.
 - Bærende letklinke betonvæg iht. ing.
 - Letklinke betonvæg
 - Gipsvæg om teknikskakt, som KnaufDanogips VE MR70 450 -/AAA M45 (Vær opmærksom på lydkrav)
- INDV. DØRE:**
- D01** 9M VH, massiv hvid plan dør, som Swedoor Stable
 - D02** 9M HH, massiv hvid plan dør, som Swedoor Stable
 - D03** 9M VH, toilettdør massiv hvid plan dør, som Swedoor Stable
 - D04** 9M HH, toilettdør massiv hvid plan dør, som Swedoor Stable
 - D05** 9M VH, vindfangsdør, massiv hvid plan dør, som Swedoor Stable
 - D06** 9M HH, vindfangsdør, massiv hvid plan dør, som Swedoor Stable
 - D07** 9M Skydedørselement med 2 x 2 gips og 95 mm regel, som Swedoor

NOTE:
Indvendige vægge
Alle vægoverflader fuldpartles, monteres med filt, og hvidmales til færdig plan overflade, iht. beskrivelse.
Vægge i vådrum, udføres med vådrumsmembran, spartles og afsluttes med filt og hvidmales til færdig plan overflade. I bruseniche etableres vægfliser til loft, alt iht. beskrivelse.
Udvendige vægge
Let facadeelement mod vest, den høje adgangsfacade, er 20 mm bedre end let facadeelement mod øst.
Skifervæg i altanniche, har den samme elementopbygning, som øvrige let facadeelement mod vest.

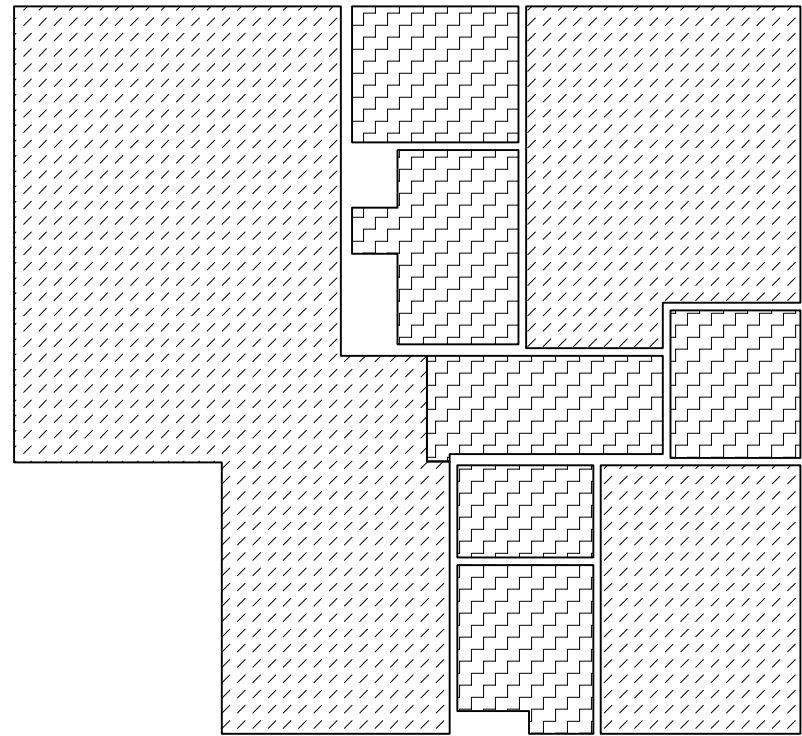

Loftplan, bolig D, 1.sal, mål 1:100


- SIGNATURFORKLARING**
- LOFTER:**
- Betondæk, spartlet og malet iht. beskrivelse
 - Gipsloft, nedforskallet, spartlet og malet iht. beskrivelse

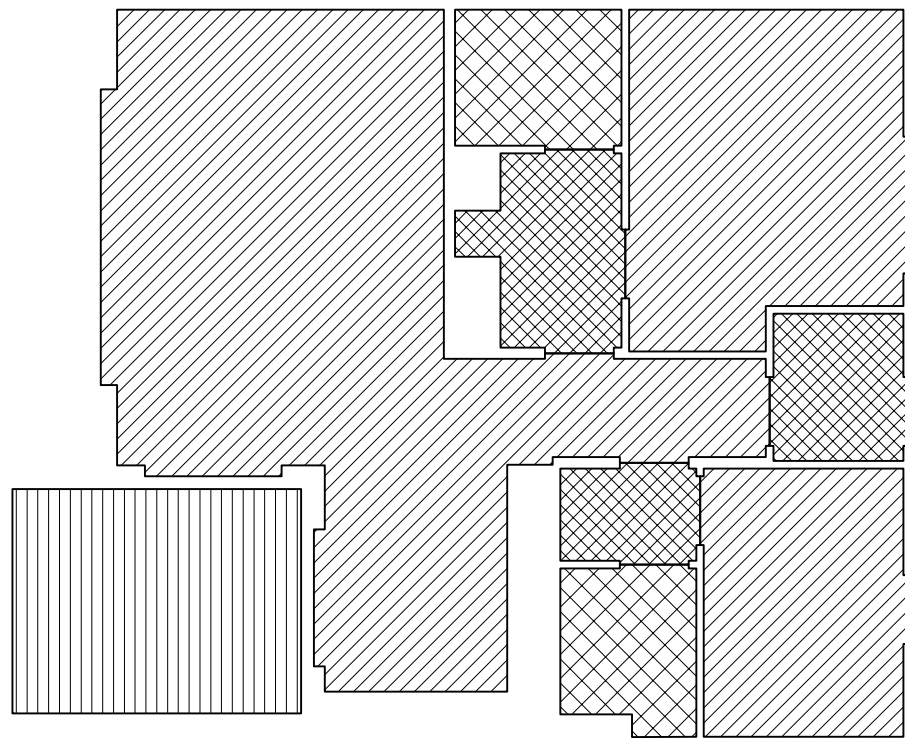

Gulvplan, bolig D, 1.sal, mål 1:100

- SIGNATURFORKLARING**
- GULVE:**
- Træ parket gulv
 - Gulvklinter i entré / bryggers
 - Gulvklinter i bad / toilet
 - Altangulv, hårdtræsterrasse


NB:
Gulve i vådrum, udføres med vådrumsmembran og efter gældende krav og regler for udførelse af vådrum, iht. beskrivelse

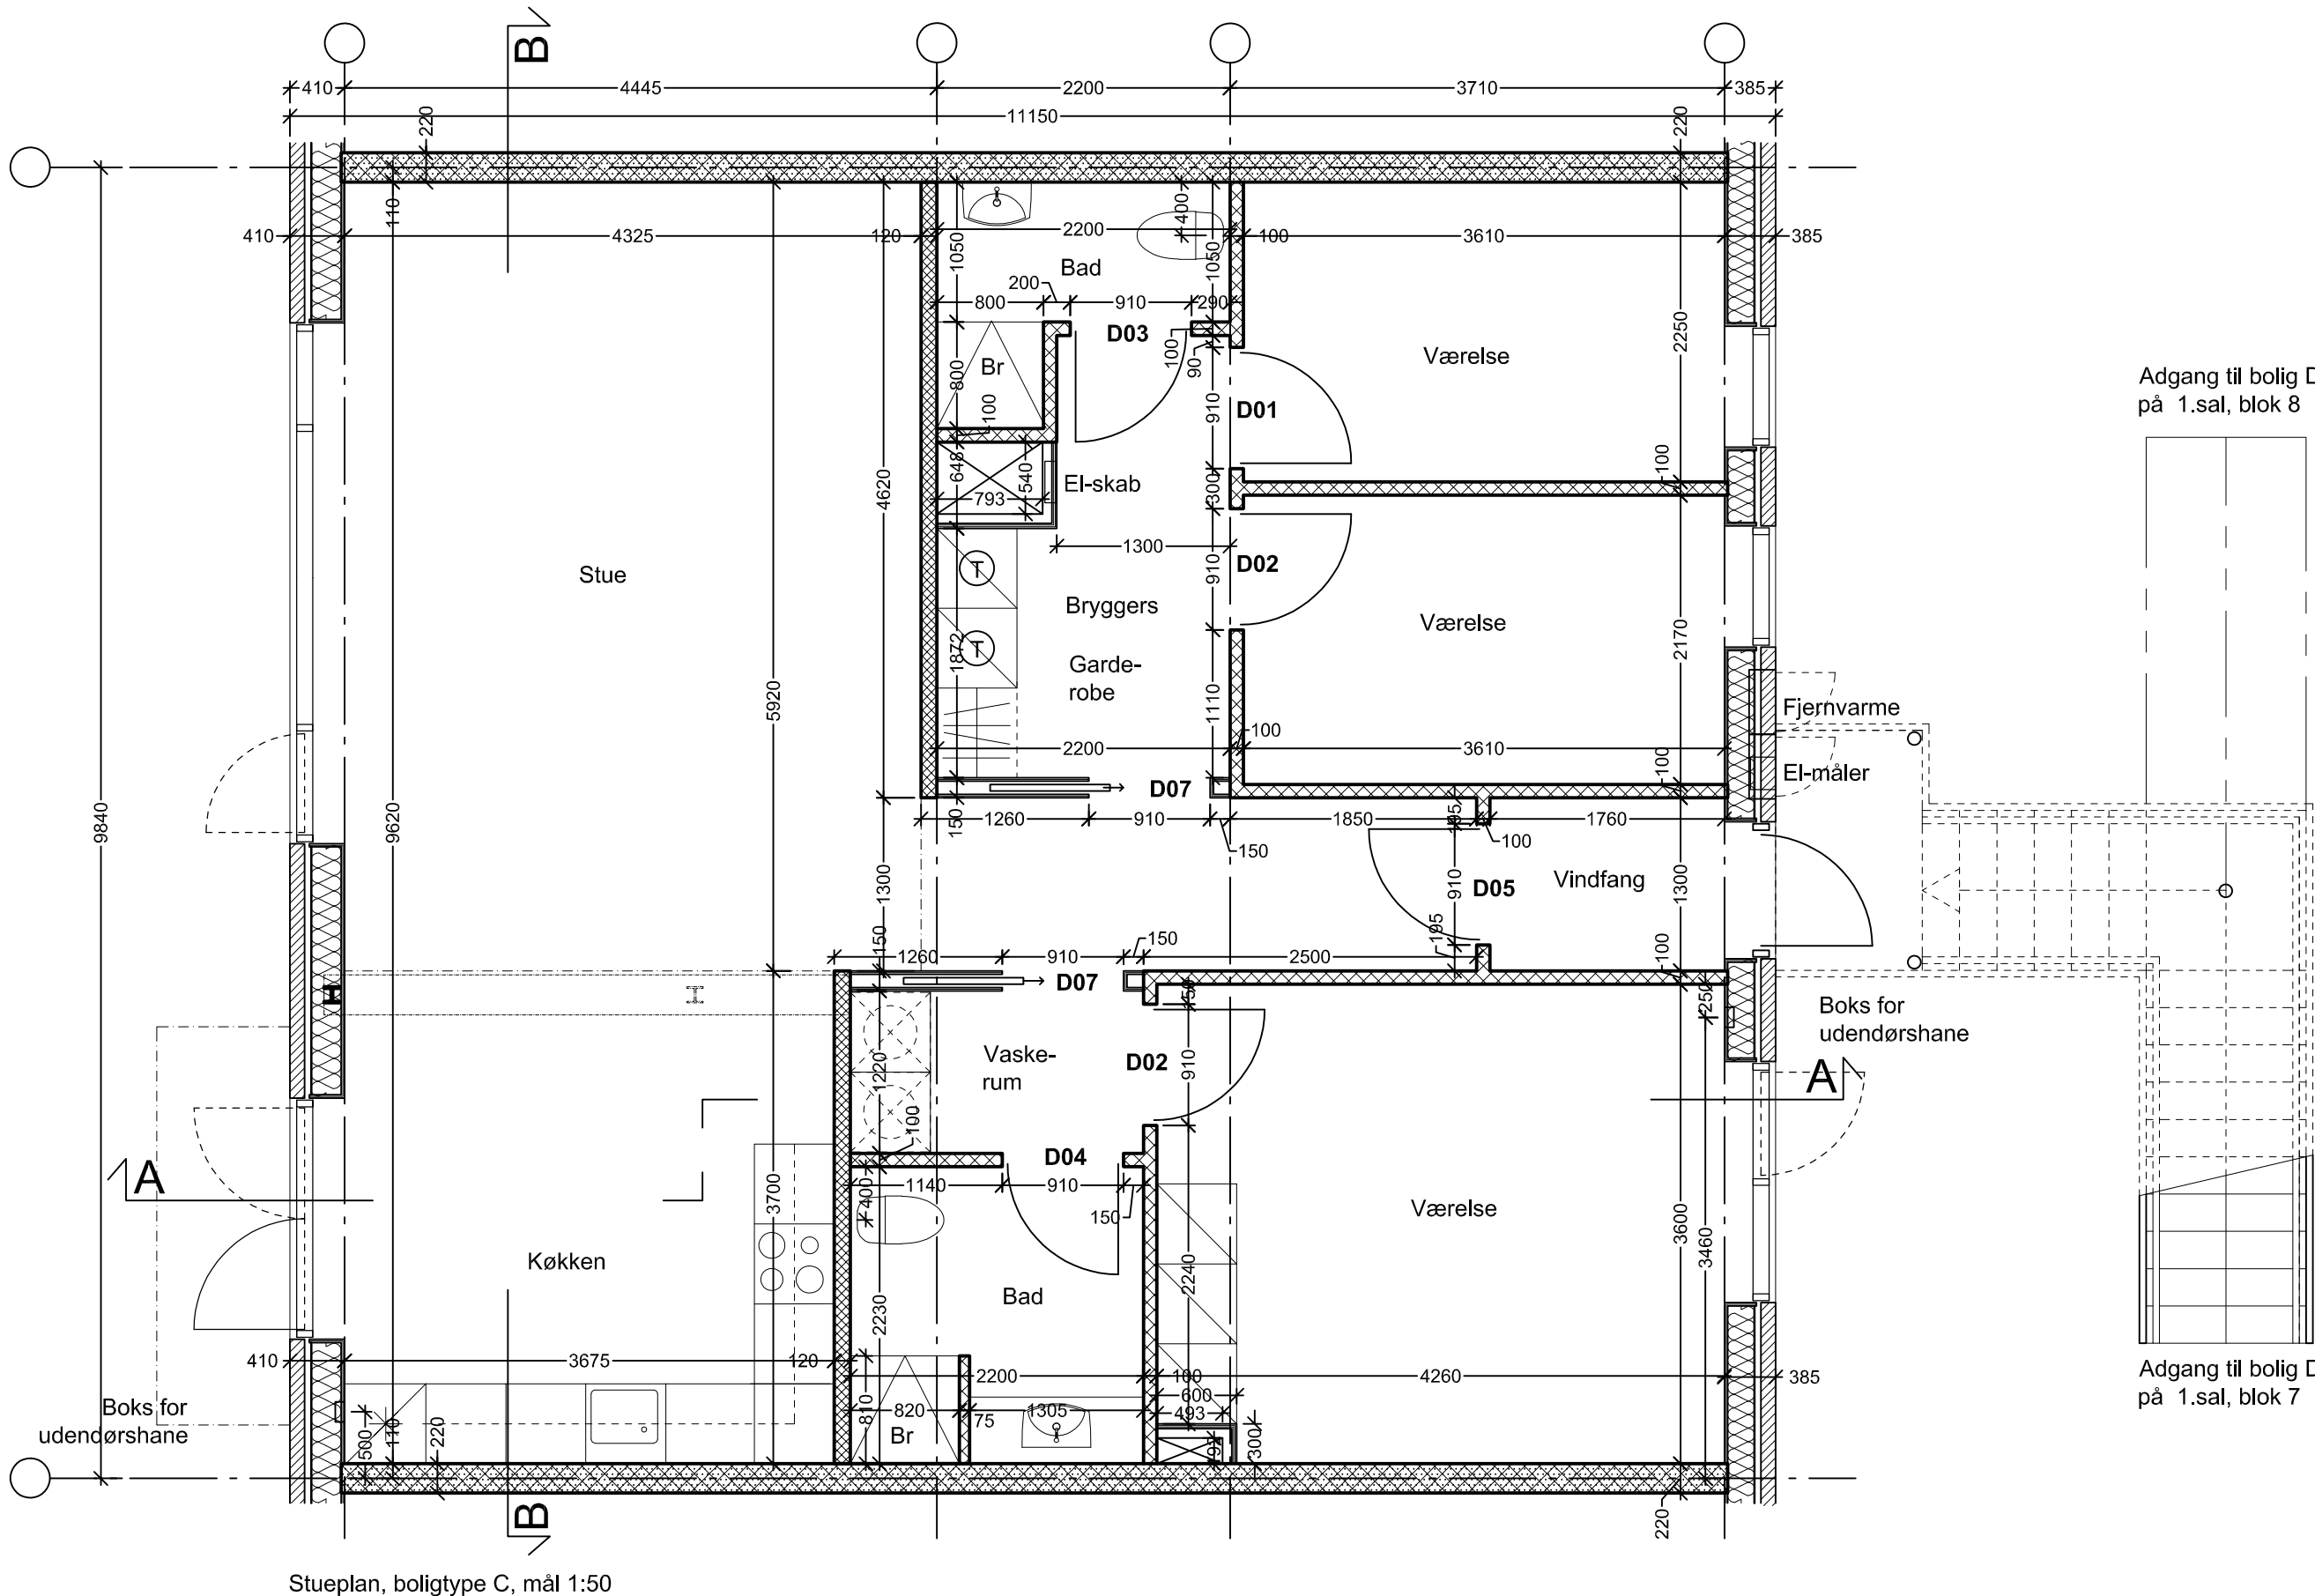

Stueplan, boligtype C, mål 1:50


Adgang til bolig D på 1. sal, blok 8

Adgang til bolig D på 1. sal, blok 7

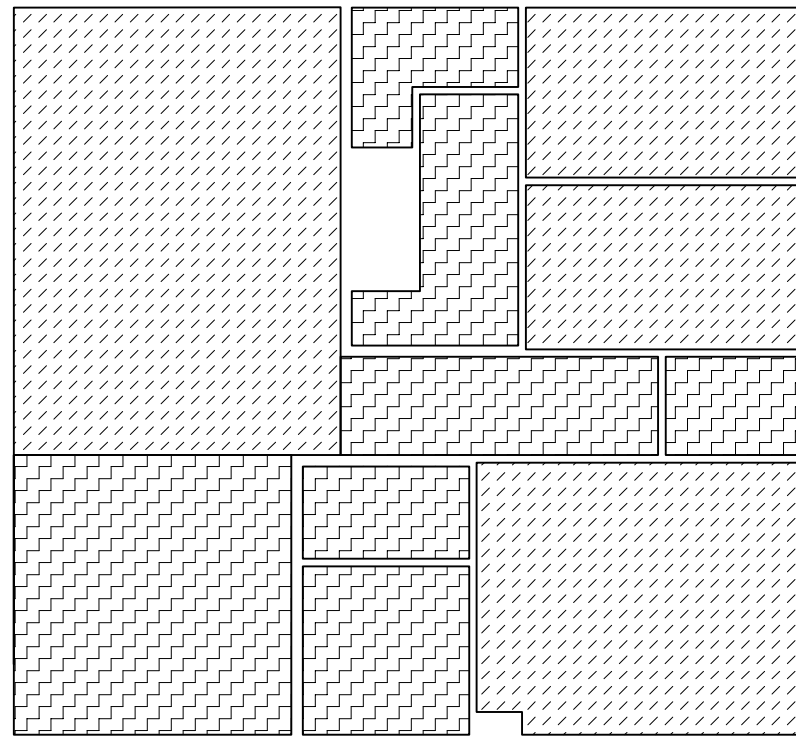

Loftplan, bolig C, stueplan, mål 1:100


- SIGNATURFORKLARING**
- LOFTER:**
- Betondæk, spartlet og malet iht. beskrivelse
 - Gipsloft, nedforskallet, spartlet og malet iht. beskrivelse

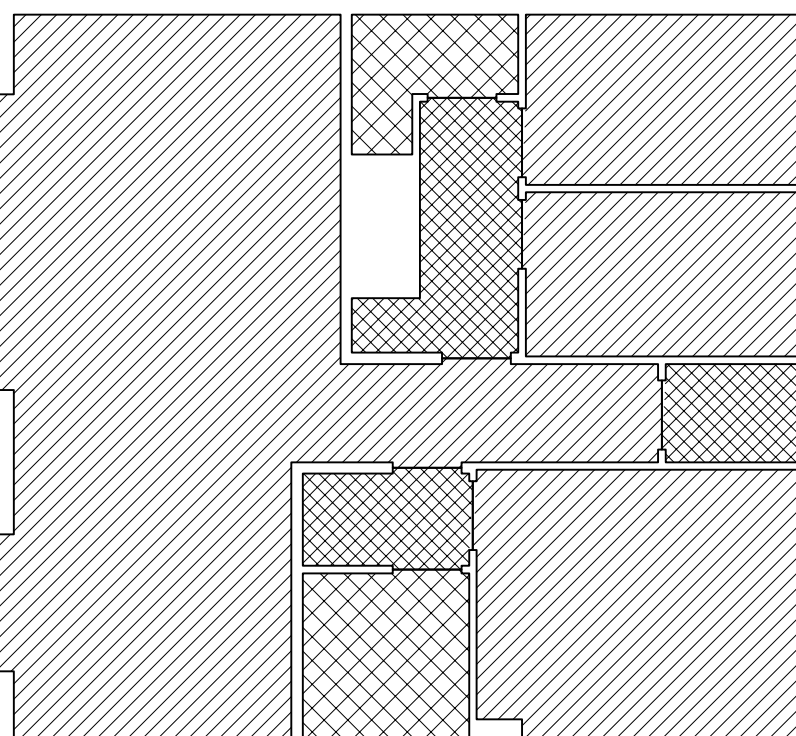

Gulvplan, bolig C, stueplan, mål 1:100

- SIGNATURFORKLARING**
- GULVE:**
- Træ parket gulv
 - Gulvklinter i entré / bryggers
 - Gulvklinter i bad / toilet
- NB:**
Gulve i vådrum, udføres med vådrumsmembran og efter gældende krav og regler for udførelse af vådrum, iht. beskrivelse

Tegning
6877 K01 H1 EX N03

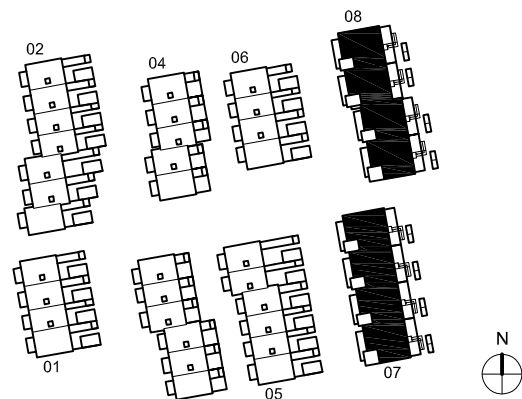

Revision	Dato	Beskrivelse	Tegnet	Kontrolleret	Godkendt
1	12-09-2018	KLAUSDALSHAVE, boligbebyggelse i Hjortespring			

MÅLPLAN, BOLIGTYPE C, 4 VÆRELSE, STUEPLAN	Udarbejdet af	xx
MÅLPLAN, BOLIGTYPE D, 3 VÆRELSE, 1.SALSPLAN	Godkendt af	xx
MED GULV- OG LOFTPLAN	Kontrolleret af	xx
	Mål	1:50/1:100
	Dato	12-09-2018
	Modell	...

SOM UDFØRT	
Sags nr.: 136877	
Stade: -	

6877 K01 H1 EX N03