


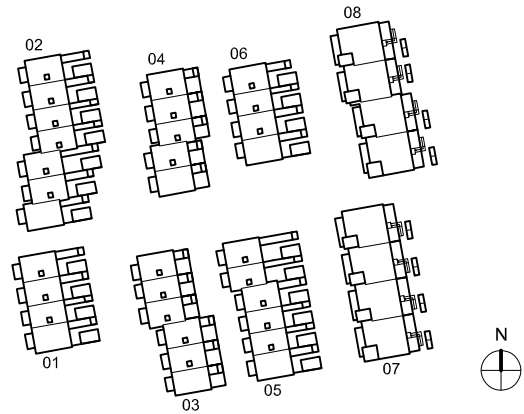

Revision	Dato	Beskrivelse	Tegnet	Kontrolleret	Godkendt
----------	------	-------------	--------	--------------	----------

KLAUSDALSHAVE, boligbebyggelse i Hjortespring

Matr. nr.: Hjortespring 4b, Gl. Klausdalsbrovej 460, 2730 Herlev

SITUATIONSPLAN

...

SOM UDFØRT

Sags nr.: 136877

Stade: -

Udarbejdet af	HS
Godkendt af	LBJ
Kontrolleret af	LS
Mål	1:500
Dato	12-09-2018
Modelfil	...

6877 K01 H0 EX N01



Herlev Bygade 14, 2730 Herlev - tlf. 4488 2000 - www.norconsult.com